


新竹縣污水下水道已到達地區新建築住戶自行申請納管污水用戶接管程序

2021/2/8 起


本次變更

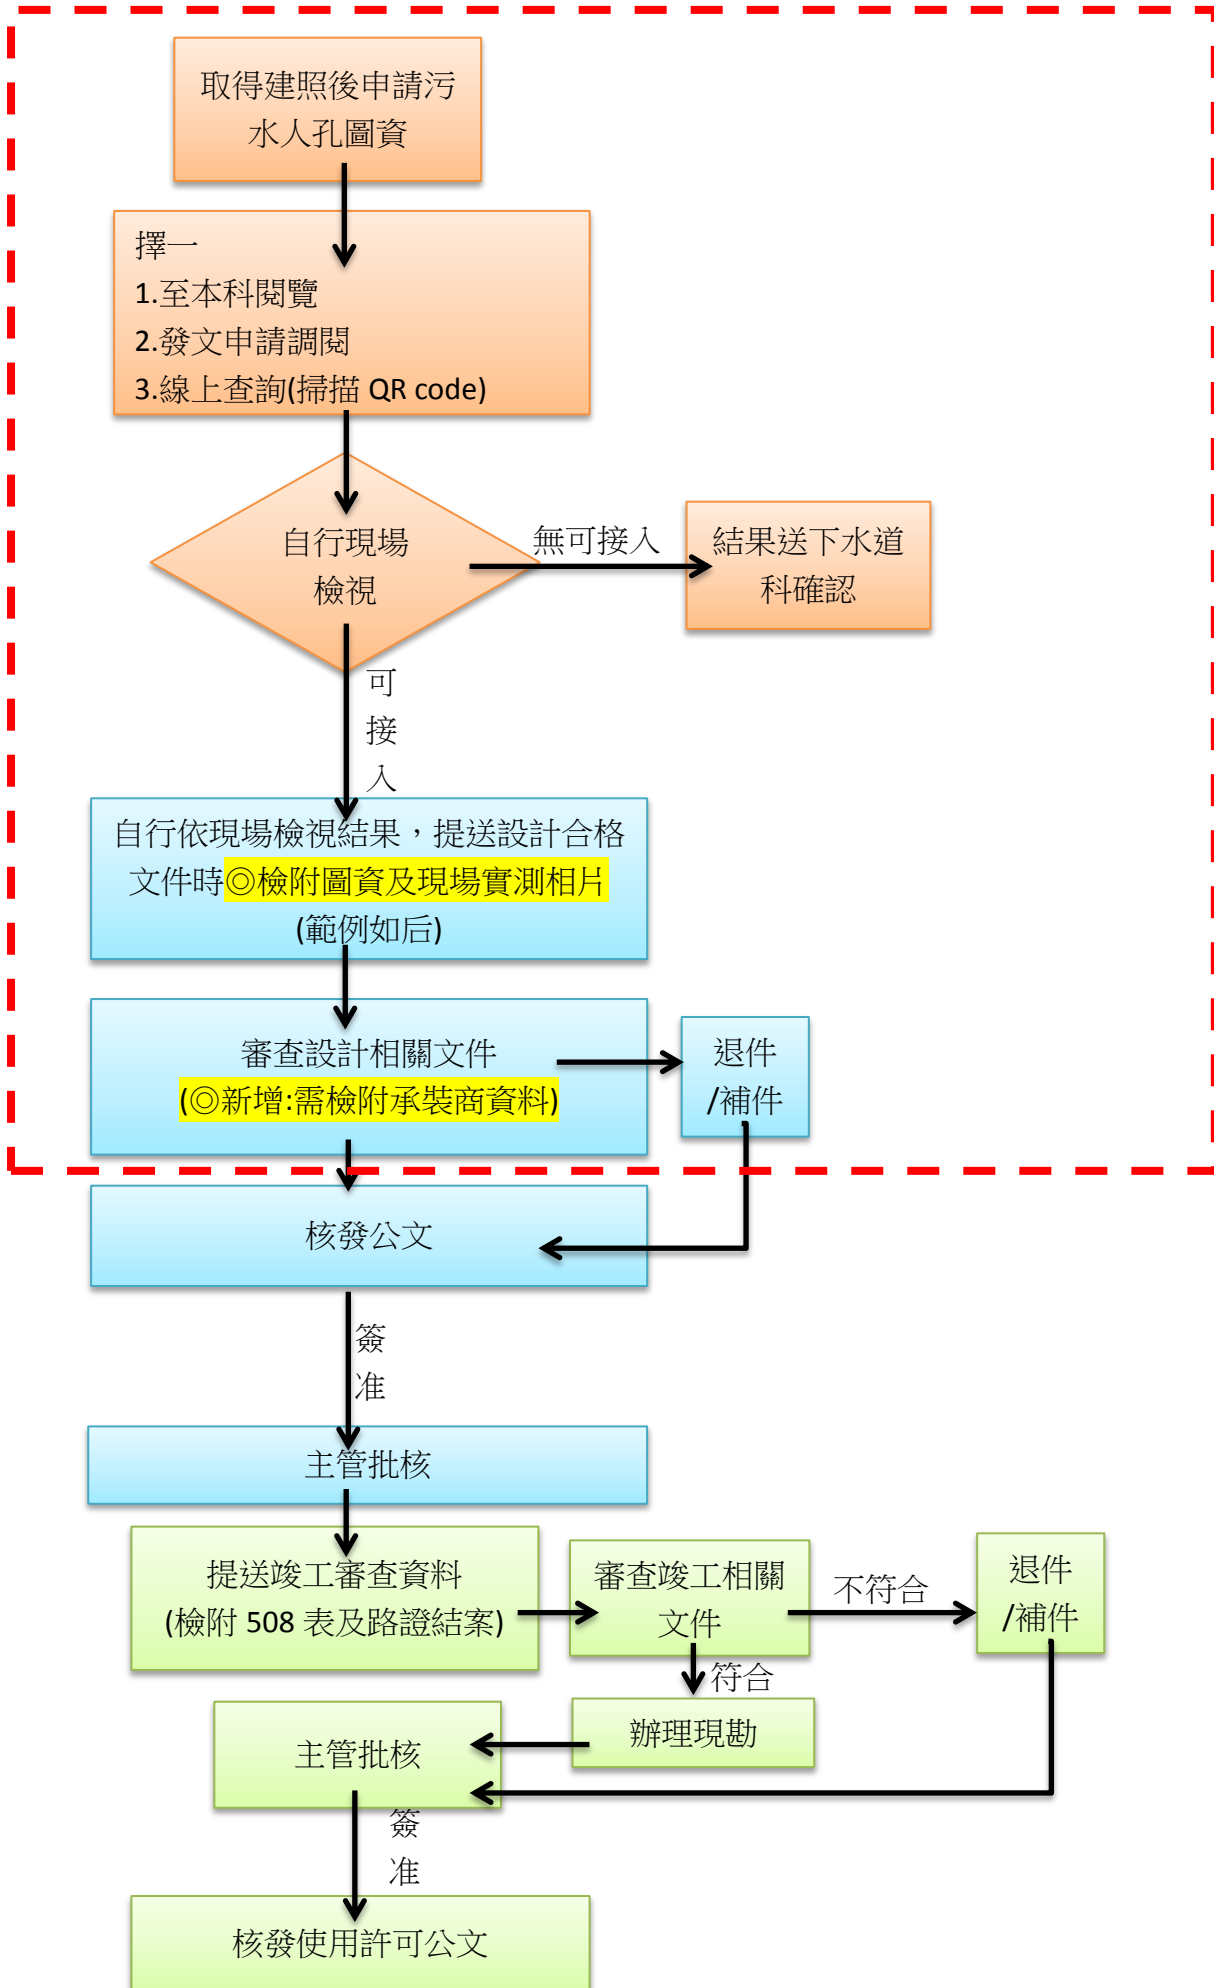

勝利七街公共陰井編號:A2744-19，測量深度:1.52 公尺



勝利七街公共陰井編號:A2744-19，圖資深度:1.54 公尺

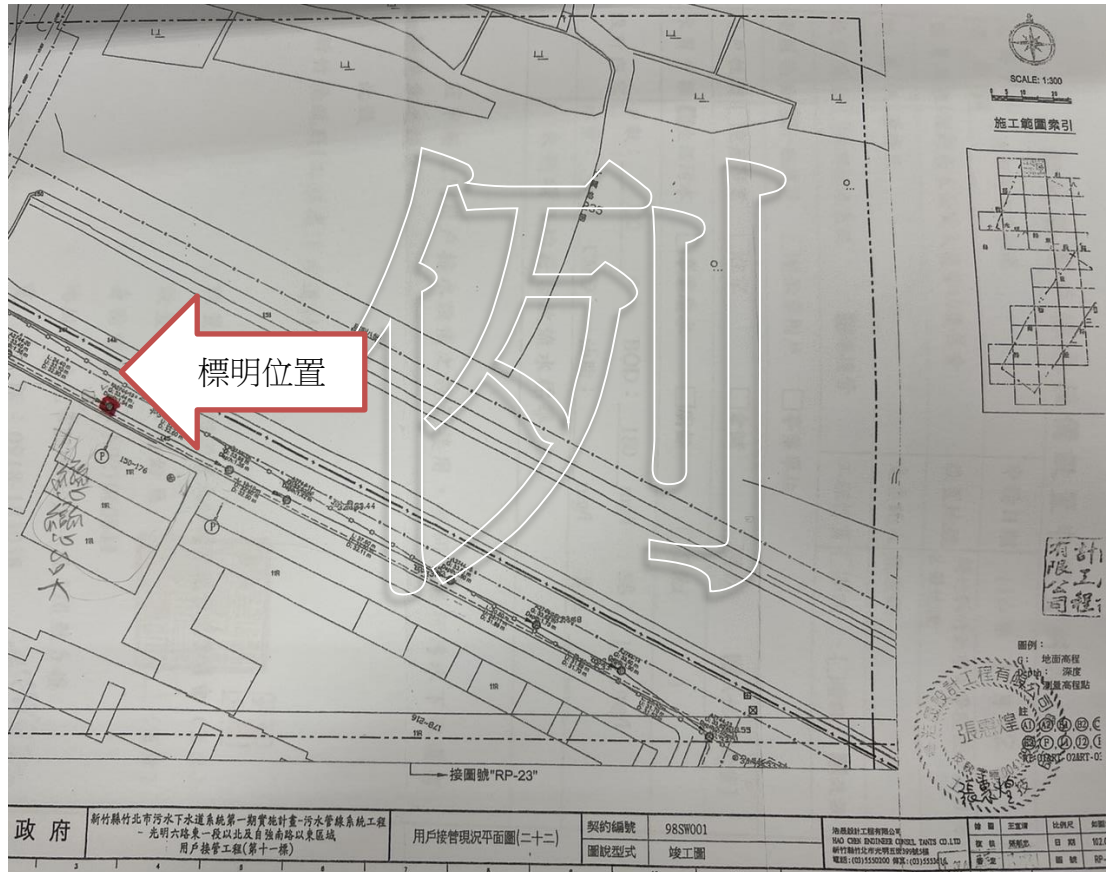

政府	新竹縣竹北市污水下水道系統第一期實施計畫-污水管線系統工程 -光明六路東一段以及自強南路以東區域 用戶接管工程(第十一標)	用戶接管現況平面圖(二十二)	契約編號	98SW001	鴻源設計工程有限公司 HAO CHEN ENGINEER CONSULTANTS CO.,LTD. 新竹縣竹北市光復路100號5樓 電話:(03)5520200 傳真:(03)5533416	繪圖	王聖輝	社務員	日期	102.11.12
		圖說型式	竣工圖	檢核		張嘉煌	日期	102.11.12	審核	張嘉煌